


# SCHEMAT ROZMIESZCZENIA BUDYNKÓW



## UWAGI!

- wymiary podano w zaokrągleniu do 1 cm;
- pomiary wykonywano na wysokości 1,00m nad poziomem podłogi;
- wymiary okien podano w świetle otworu w murze;
- powierzchnie użytkowe z dnia 21.08.2023r. obliczono według Normy PN-ISO 9836;
- materiał, rodzaj schodów w gestii przyszłego użytkownika.

	<b>INWESTOR:</b> APARTAMENTY BOROWCOWA DOCTOR Q BUD SP. Z O. O. SP. K. 31-101 KRAKÓW, ul. PLAC NA GROBLACH 5/42
	<b>FIRMA PROJEKTOWA:</b> TIM INVEST Architektura Tadeusz Kostoń 43-384 Jaworze, ul. Letniskowa 8 40-748 Katowice, ul. Mieczyków 60

TEMAT/ADRES:

**21 BUDYNKÓW MIESZKALNYCH JEDNORODZINNYCH DWULOKALOWYCH - INWENTARYZACJA BUDOWLANA POWYKONAWCZA**  
ADRES: ul. Borowcowa, Chrzanów, działka nr 138/156, 138/159, 138/299

SKALA:  
1:500

<b>TREŚĆ RYSUNKU:</b> SCHEMAT ROZMIESZCZENIA BUDYNKÓW		BRANZA: ARCH.-BUD.
<b>PROJEKT:</b> mgr inż.arch. T. KOSTOŃ	<b>PODPIS:</b>	
<b>OPRACOWAŁ:</b> inż.arch. M. BINIOSZEK	<b>NR UPR.:</b> nr upr. 258/2000 SL-0805	NR RYS.: 01/U/INW
<b>INWENTARYZACJA</b>	21.08.2023	